


nádvorí

ZMĚNY OPROTI OHLAŠENÉ STAVBĚ :

- V KONCI CHODBY BYLA ZBUDOVÁNA MÍSTNOST WC (STAVBA ODHALILA MOŽNOST NÁPOJENÍ NA STOUPAČKU DN 100 V 1.NP)
- BYLO OSÁZENA ZÁVĚSNÁ WC MÍSA, UMÝVADLO A DESKOVÉ OTOPNÉ TĚLESO
- ODVĚTRÁNÍ JE DO DVORNÍ FASÁDY
- PŮVODNÍ WC MIMO BYT NA SCHODIŠTĚVÉ CHODBĚ BYLO ZRUŠENO A VZNIKLA KOMORA

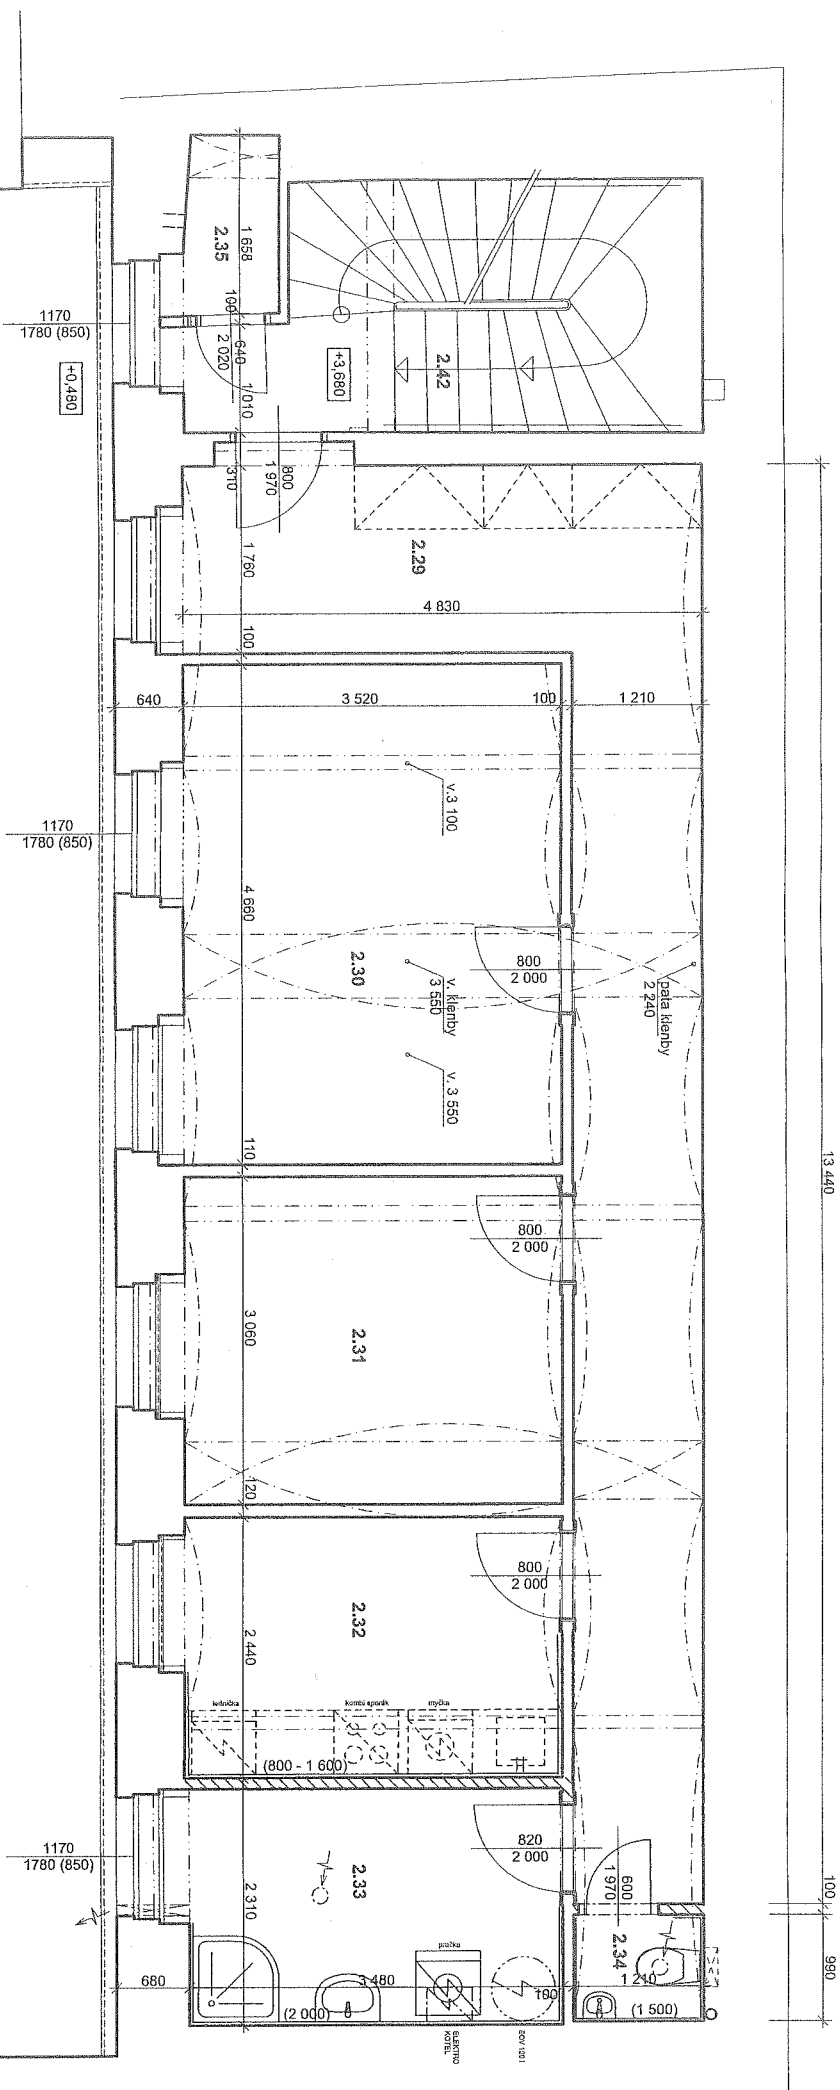


TABULKA MÍSTNOSTÍ

číslo místn.	účel místnosti	plocha (m²)	podlaha	stěny	strop
2.29	PŘEDSÍŇ, CHODBA	22,53	VINYLOVÁ PODLAHOVINA NA VÝSTĚRK. PODKLADU	VYSPRAV.PODKLADU 50% PŘESTUKOVÁNÍ, VÝMALBA	VYSPRAV.PODKLADU 50% PŘESTUKOVÁNÍ, VÝMALBA
2.30	POKOJ	16,40	CELOPLOŠNÁ KOBERCOVINA NA VÝSTĚRK. PODKLADU	DTTO	DTTO
2.31	POKOJ	10,77	DTTO	DTTO	DTTO
2.32	KUCHYNĚ	8,59	VINYLOVÁ PODLAHOVINA	DTTO, KERAM. OBKLAD V. 800 - 1 600 KOLEM LINKY	DTTO
2.33	KOUPELNA	7,69	KERAM. DLAŽBA NA ZBROUŠENÉM PODKLADU	DTTO + KER. OBKLAD V. 2 000	SNÍŽENÍ SDK PODHLED V. 2 700 MM
2.34	WC	1,20	DTTO	DTTO + KER. OBKLAD V. 1 500	SNÍŽENÍ SDK PODHLED V. 2 700 MM
2.35	KOMORA	1,44	DTTO	VYSPRAV.PODKLADU 50% PŘESTUKOVÁNÍ, VÝMALBA	VYSPRAV.PODKLADU 50% PŘESTUKOVÁNÍ, VÝMALBA

UŽITNÁ PLOCHA BYTU: 68,62 m²



STÁVAJÍCÍ KONSTRUKCE

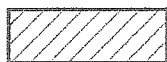

ZDIVO Z PÓROBETON. TVÁRNIC NA STĚRKOVOU MALTU

POZNÁMKA:

- V KUCHYNI BYLA PROVEDENA PŘÍPRAVA NAPOJENÍ NA INŽ. SÍŤ, KUCH. LINKA NENÍ SOUČÁSTÍ DODÁVKY STAVBY

- VESTAVĚNÉ SKŘÍŇE NEJSOU SOUČÁSTÍ DODÁVKY STAVBY

[Handwritten signature and circular stamp of Ing. EIS Vladimír]

DOKUMENTACE SKUTEČNÉHO PROVEDENÍ STAVBY

PROJEKTANT		VYPRACOVAL		KONTROLOVAL					
Ing. Eis Vladimír									
OBJEDNATEL		STAVEBNÍK		DATUM		ČÍSLO ZAK.			
Hlavní město Praha, Mariánské nám. 2, Praha 1 - Staré Město				05. 2021		1320			
CELKOVÁ OPRAVA BYTU č. 3 ve 2. NP dvorního traktu domu č.p. 824, Praha 1 - Nové Město, Václavské nám. 29				FORMÁT		MĚŘITKO			
				3 A4		1 : 50			
půdorys bytu č. 3 - nový stav				KOPIE		ČÁST		ČÍSLO PŘÍLOHY	
				2					